

ZARZĄDZENIE Nr 18/19
WÓJTA GMINY STRZELECZKI

z dnia 28 lutego 2019 r.

w sprawie obciążenia służebnością przesyłu nieruchomości stanowiącej własność Gminy Strzeleczerki

Na podstawie art. 30 ust. 1 ustawy z dnia 8 marca 1990 r. o samorządzie gminnym (Dz. U. z 2018 r. poz. 994 z późn. zm.¹), art. 25 ustawy z dnia 21 sierpnia 1997 r. o gospodarce nieruchomościami (Dz. U. z 2018 r. poz. 2204 z późn. zm.²) oraz na podstawie Uchwały nr II/9/18 Rady Gminy Strzeleczerki z dnia 29 listopada 2018 r. w sprawie zasad obciążania nieruchomości gminnych służebnościami przesyłu, Wójt Gminy Strzeleczerki zarządza, co następuje:

§ 1. Wyraża się zgodę na ustanowienie odpłatnej służebności przesyłu na nieruchomości stanowiącej własność Gminy Strzeleczerki tj. działki o numerze ewidencyjnym 646 z mapy 3 o powierzchni 0,0325 ha położonej w obrębie Kujawy, wchodzącej w skład księgi wieczystej o numerze OP1S/00056313/2 na rzecz SOL INVEST Sp. z o.o. ul. Podgórna 4, 47-300 Krapkowice, NIP 1990113808, REGON 364433553.

§ 2. 1. Służebność polegać będzie na prawie przeprowadzenia i pozostawienia na przedmiotowej działce instalacji, przewodów i urządzeń służących do przesyłania energii elektrycznej - kabla zasilającego - pasmem długości 1,5 m, szerokości 3,0 m i głębokości do 1,5 metra, na działce nr 646 z mapy 3, obrębu Kujawy, prawie dostępu pracowników przedsiębiorstwa eksploatacyjnego na teren nieruchomości w czasie realizacji budowy oraz po jej zakończeniu w celach eksploatacji, usuwania awarii, modernizacji i przebudowy przewodów i urządzeń opisanych wyżej.

2. Lokalizację kabla zasilającego ustala się zgodnie z załącznikiem graficznym do niniejszego zarządzenia.

§ 3. Ustanowienie służebności nastąpi za jednorazową opłatą określoną przez rzeczoznawcę majątkowego.

§ 4. Wszelkie koszty związane z ustanowieniem służebności przesyłu, w tym koszty sporządzenia aktu notarialnego, postępowania sądowego, wykonania operatu szacunkowego poniesie SOL INVERST Sp. z o.o.

§ 5. Wykonanie Zarządzenia powierza się Kierownikowi Referatu Gospodarki Komunalnej i Nieruchomości.

§ 6. Zarządzenie wchodzi w życie z dniem podjęcia.


Wójt Gminy Strzeleczerki


Marek Pietruszka

¹ Zmiany wymienionej ustawy zostały ogłoszone w Dz. U. z 2018 r. poz. 1000, poz. 1349, poz. 1432, poz. 2500.

² Zmiany wymienionej ustawy zostały ogłoszone w Dz. U. z 2017 r. poz. 1509, Dz. U. z 2018 r. poz. 2348, Dz. U. z 2019 r. poz. 270.

Załącznik do Zarządzenia Nr 18/19
Wójta Gminy Strzeleczy
z dnia 28 lutego 2019 r.

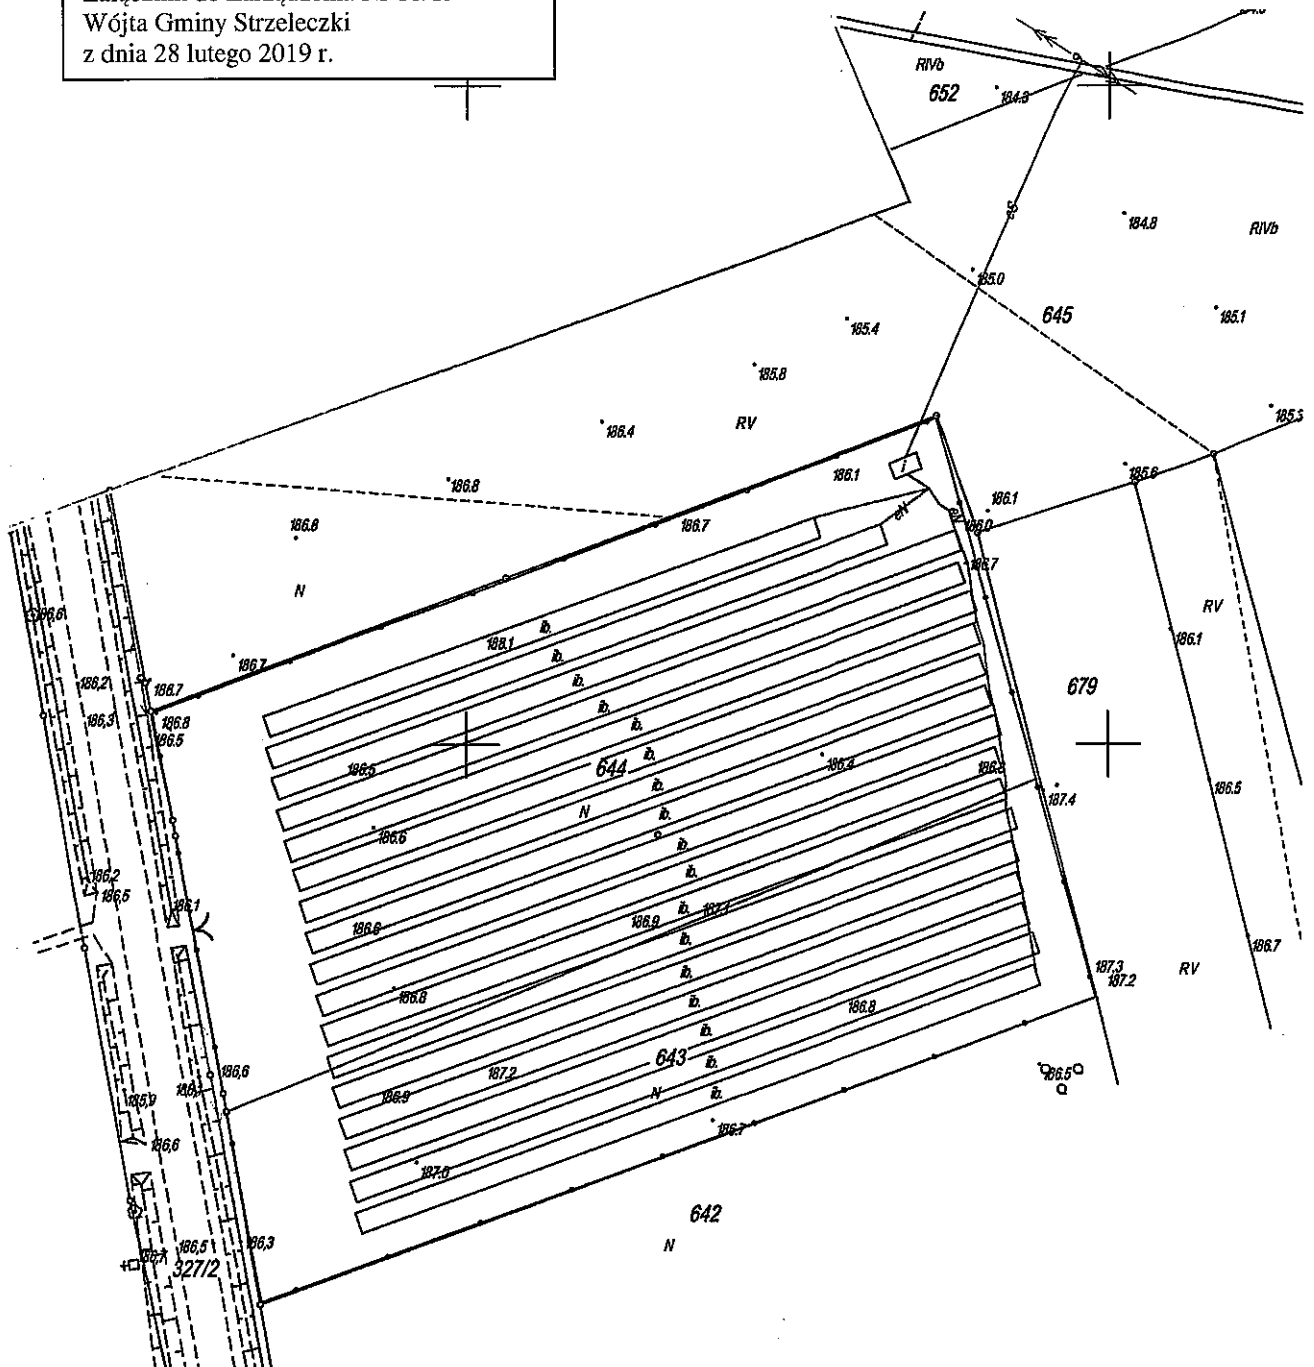

**INWENTARYZACJA POWYKONAWCZA
INSTALACJI FOTOWOLTAICZNEJ**

Nazwa układu współrzędnych	prostokątnych płaskich wysokości	2000/6 Kronsztađt 86
<p>OBIĘKT BUDOWLANY ZOSTAŁ USYTUOWANY ZGODNIE Z PROJEKTEM ZAGOSPODAROWANIA TERENU Zgodnie z art.57 ustawy z 7.07.1994-Prawo budowlane (Dz.U.2018,poz.1202)</p>		
<p>Tel.503178566, majkutewicz@wp.pl</p> <p style="text-align: center;">USŁUGI GEODEZYJNE</p> <p>I KARTOGRAFICZNE JACEK MAJKUTEWICZ ul. Pocztowa 15 47-300 Krapkowie</p> <p style="text-align: right;"><i>Geodeta uprawniony</i> <i>Jacek Majkutewicz</i> Nr upraw. 16532</p> <p>..... Imię i nazwisko, nr uprawnień oraz podpis geodety uprawnionego który opracował</p>		

województwo :	opolskie
powiat :	krapkowicki
gmina :	Strzeleczyki
jednostka ewidencyjna :	Strzeleczyki
obręb :	KUJAWY
	km. dz.
	643,644,645,651,652
skala 1 : 1000	ul.
	GK.6640.1344.2018